


# MORAVEC ÚZEMNÍ PLÁN OBCE - ZMĚNA č.1

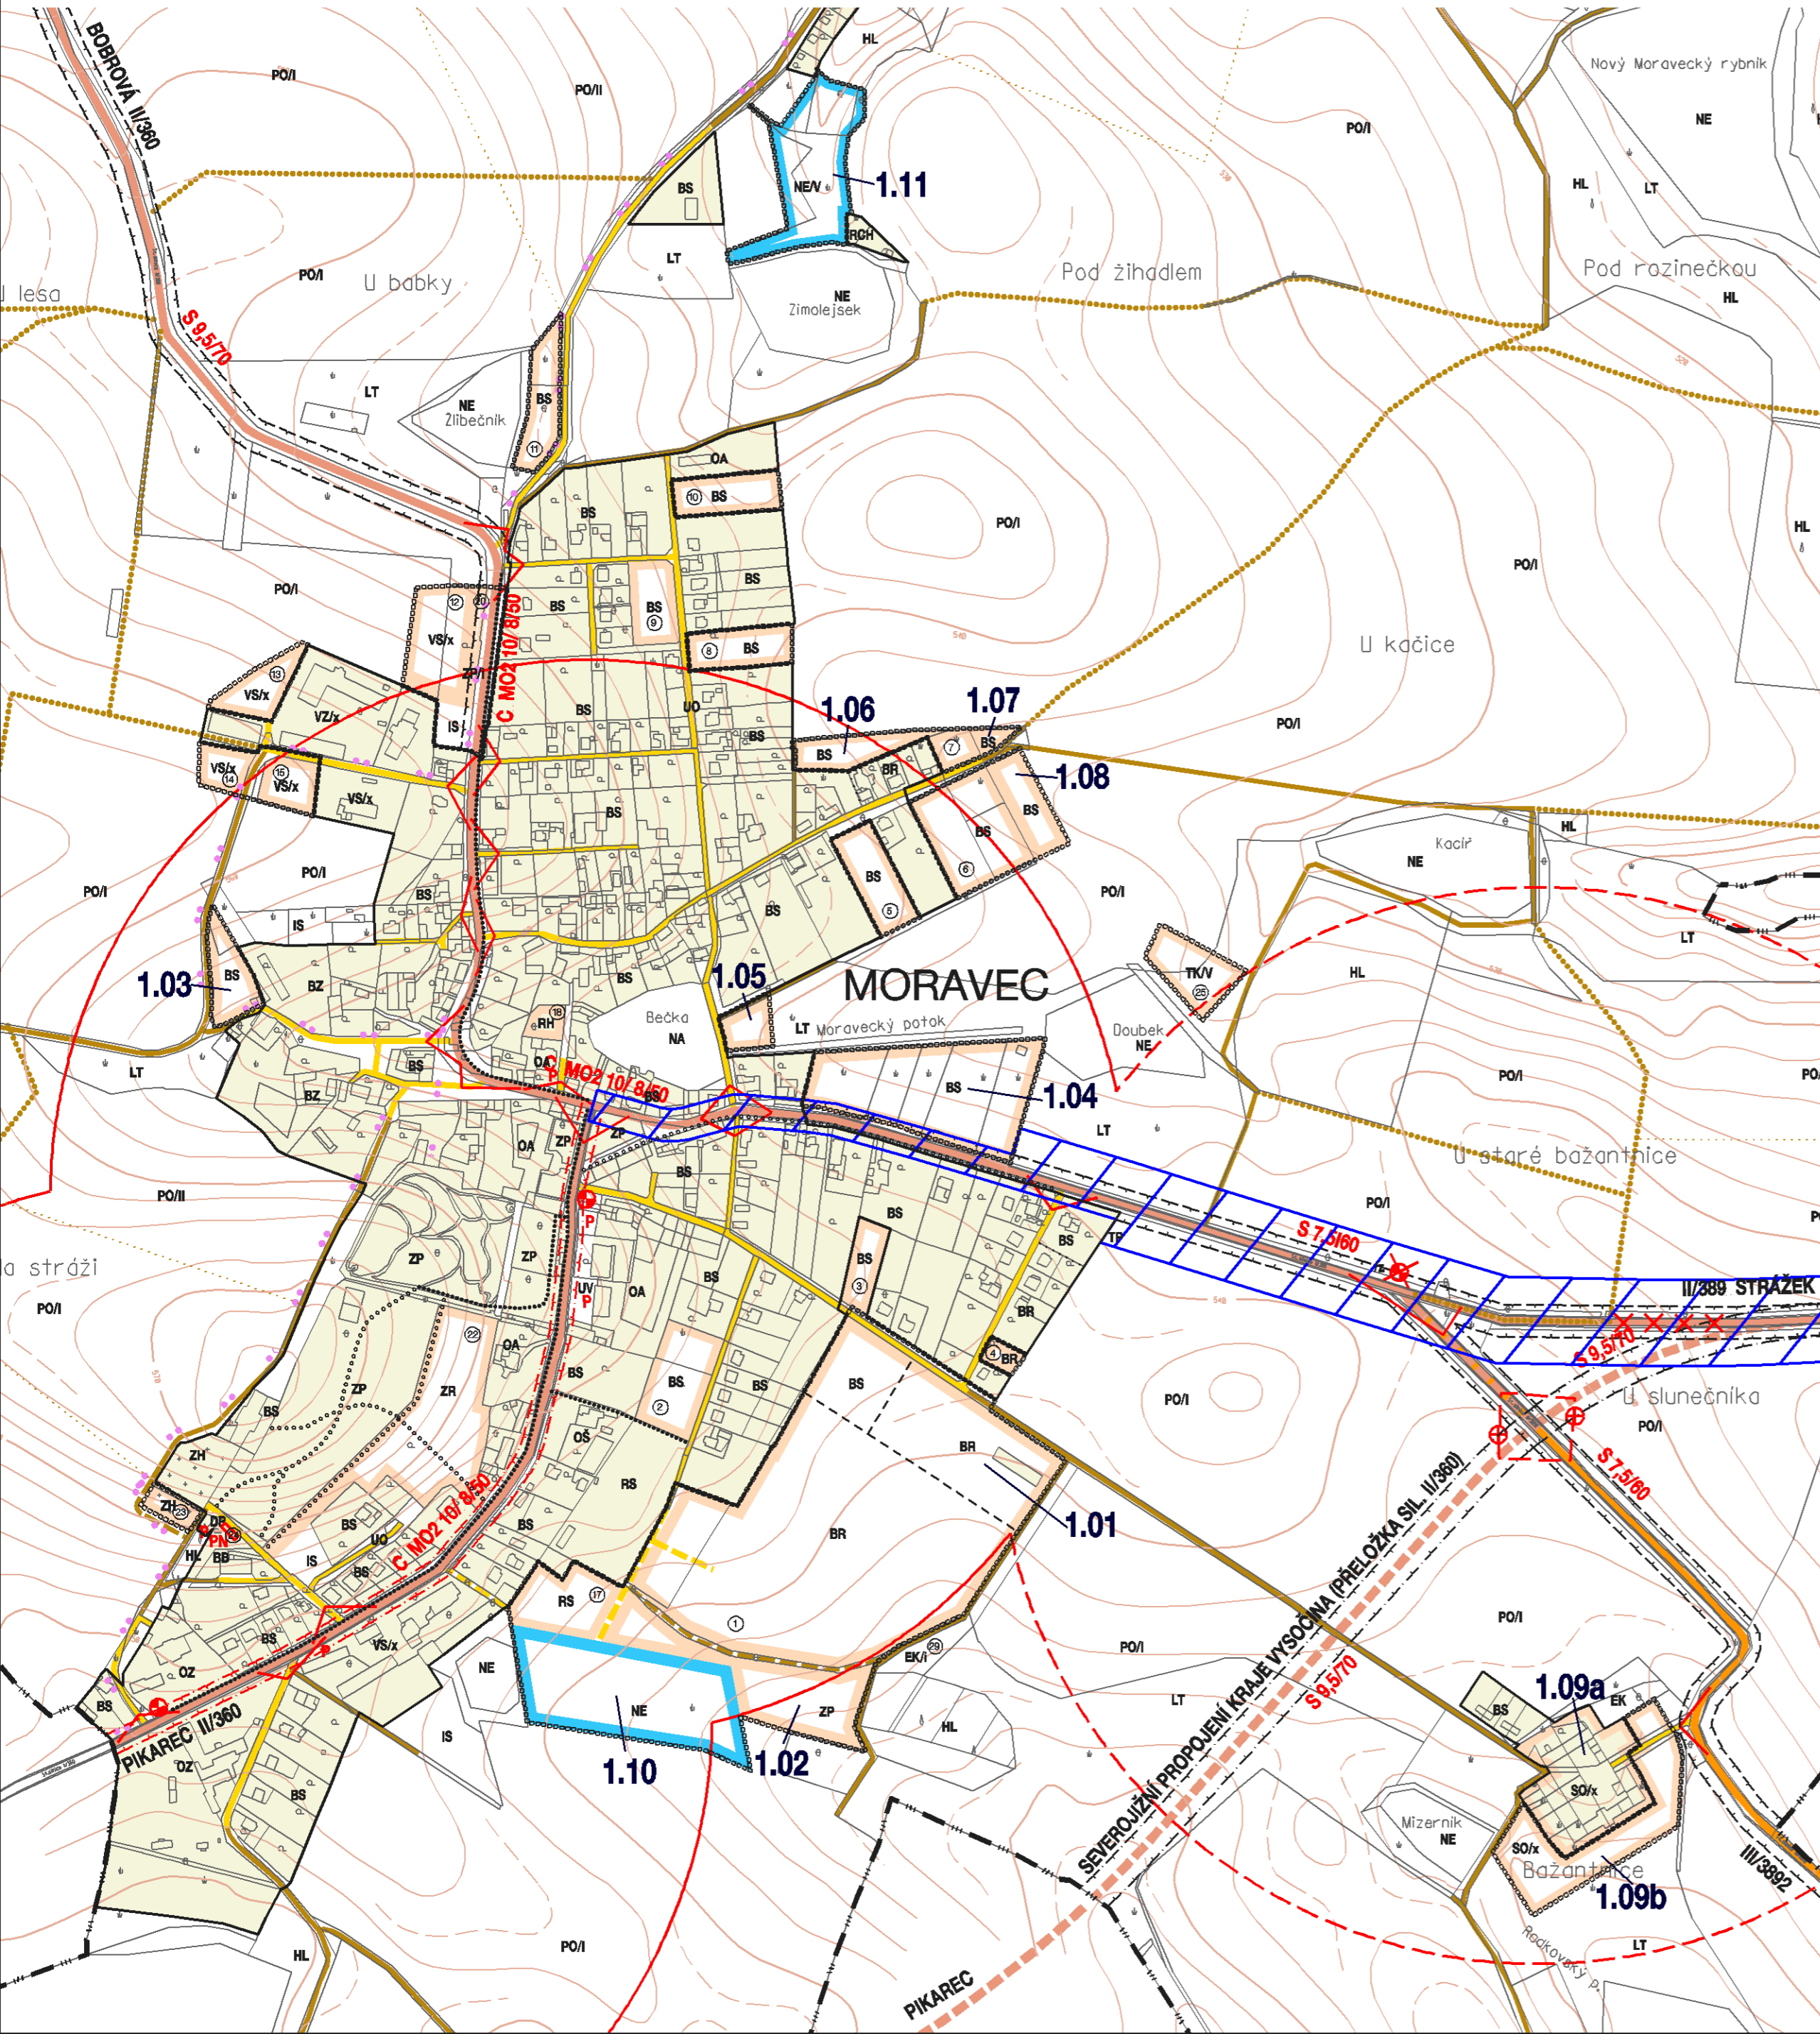

## LEGENDA

SMYSL	SYMBOL
identifikační číslo lokality	①
zastavěné, zastavitelné území	[shaded area]
hranice katastrálního území obce	[dashed line]
hranice současné zastavěné a zastavitelného území	[dotted line]
silnice II. třídy, komunikace s funkcí sběrovou	[red line with X]
silnice ke zrušení	[red line with X]
silnice III. třídy, komunikace s funkcí oběhovou	[yellow line]
místní komunikace	[dashed yellow line]
úžlové komunikace	[dotted yellow line]
obnova původních polních cest	[dotted line]
hlavní pěší trasy, turistické trasy	[dotted line]
cyklistické cesty a trasy	[dotted line]
silniční ochranné pásmo	[dotted line]
trojčíslo hluku 60 dB	[red line]
izochrona dostupnosti 500 metrů	[dotted line]
parkoviště	[red circle]
zastávky autobusu	[red circle with X]
zastávka ke zrušení	[red circle with X]
rozhledový trojúhelník	[red triangle]
kategorie silnic	[red line]
funkční třída průjezdního úseku silnic	[red line]

## REGULACE


BZ	bydlení venkovského charakteru
BR	bydlení v rodinných domech
BB	bydlení v bytových domech
BS	bydlení smíšené (bydlení, občanské vybavení, drobná výroba, služby a řemesla)
OŠ	zařízení školství
OZ	zařízení zdravotnické a sociální péče
OA	zařízení občanského vybavení bez specifikace (zařízení veřejné správy, zařízení komerční...)
VS	podnikatelské aktivity (drobná výroba, služby a řemesla)
VZ	zemědělská výroba (zemědělské areály a služby)
RS	sportovní zařízení
RR	rekreční zařízení
RH	otázka hřbitov
RCH	chatové lokality
ZP	zeleň parková
ZH	zeleň hřbitova
ZR	zeleň rekreační
IS	seady, zahrady
UV	péče prostornosti
UO	ostatní účelové protory
DP	odstavné a parkovací plochy
TK	kanalizace
TP	plyn
NE	nádrž extenzivní
NR	nádrž rekreační
NA	nádrž akumulace, potápní
PO	orná půda
PO/I	prostorová zóna orné půdy
/I	produktivní s minimální omezení
/II	potencionálního erozního ohrožení
	rozhraní zón ZPF
HL	les hospodářský
EK	krajinná zeleň
LT	trvalé travní porosty

## LEGENDA PRO ZMĚNU č.1

### 1.01 IDENTIFIKAČNÍ ČÍSLO DÍLČÍ ZMĚNY

SO	PLOCHY SMÍŠENÉ OBČANSKÉHO VYBAVENÍ A VÝROBY
[blue hatched box]	dopravní koridor DK 25 - VPS DK 25 (ZUR kraje Vysočina)

ZMĚNA č.1 ÚZEMNÍHO PLÁNU OBCE MORAVEC ZÁZNAM O ÚČINNOSTI	
Správní orgán, který územní plán vydal:	Zastupitelstvo obce MORAVEC
Číslo jednací:	
Datum vydání změny:	
Datum nabyl účinnosti změny:	
Oprávněná úřední osoba pořizovatele:	
Jméno a příjmení:	vedoucí odboru výstavby a regionálního rozvoje
Funkce:	Městského úřadu Velkého Meziříčí
Podpis:	
Řečnicko:	

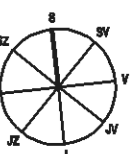

## KONCEPCE DOPRAVY

EVIDENČNÍ ČÍSLO: 27-002-186  
 ZHOTOVITEL: URBANISTICKÉ STŘEDISKO BRNO, SPOL. S R.O.  
 PROJEKTANT: ING. ARCH. I. GOLEŠOVÁ, ING. B. JEŽKOVÁ, ING. P. VESELY,  
 MGR. M. NOVOTNÝ, ING. S. MATULOVÁ  
 POŘIZOVATEL: MĚSTSKÝ ÚŘAD VELKÉ MEZIŘÍČÍ